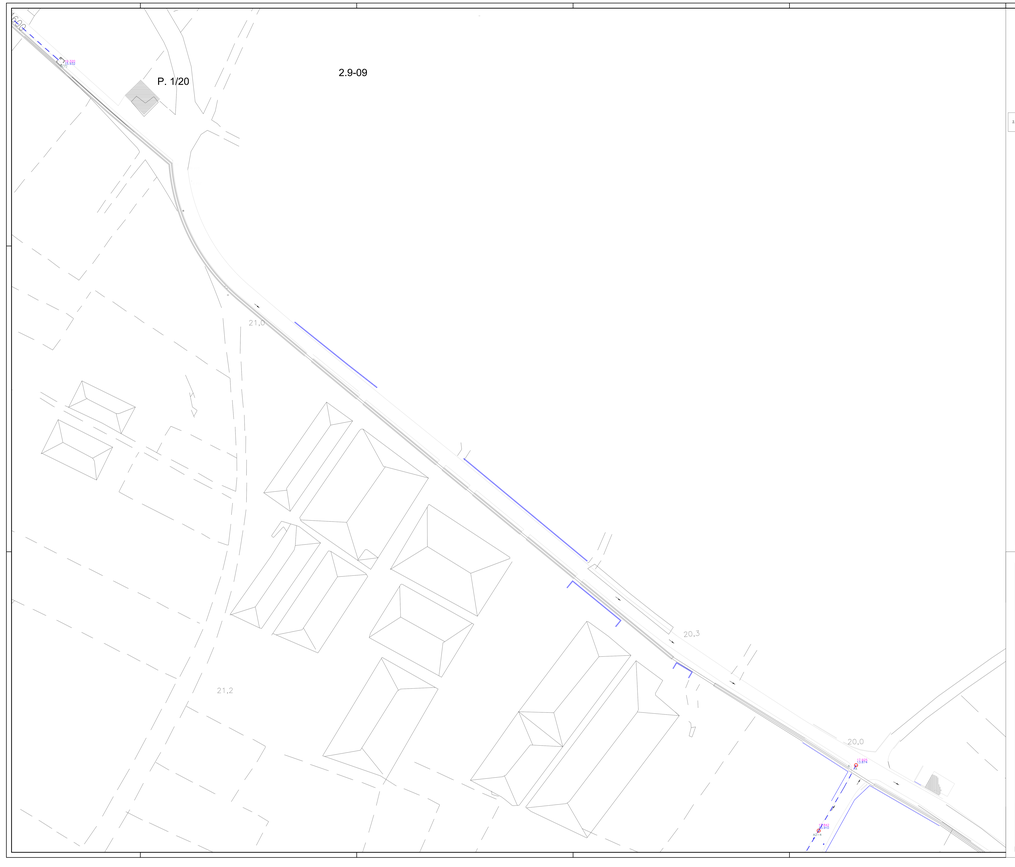

LEGENDA

- Asse Tubo
- Tratto esistente ma non rilevato causa assenza del pozzetto
- Tubo di collegamento rilevato
- 27.082 — Quota Pozzetto
- 27.082 — Quota fondo tubo
- 27.082 — Quota di progetto (assenza del pozzetto)
- Tombino rilevato
- Caditoia Rilevata
- Pozzetto di allaccio rilevato
- Tombino non realizzato
- Verso di percorrenza
- Elemento non rilevato Dimensioni e posizione sono forniti dalla D.L.

sede legale: via Marchese Campodonico, 21 - 80133 NAPOLI - telefono: 081/7509420/21 - fax 081/4238072
sede operativa: via Aglianiello s.n.c. - 84087 Sarno (SA)

OPERE DI COMPLETAMENTO RETE FOGNARIA
INTERNA NEL COMUNE DI POGGIOMARINO INTERVENTI DI TIPO A-B1
(Stazione Appaltante - Commissario Delegato per il superamento dell'emergenza socio-economico-ambientale derivante dall'eccezionale evento di pioggia - ex O.P.C.M. 3630/2002 subentro Arcadis Ordpc 76/2012)

STATO DI CONSISTENZA LAVORI
(art.138 D.Lgs. 163/06)
- Redazione contrattuale con Determinazione del Commissario n. 582 del 13/11/2013 -

n.	data	descrizione	firma

STUDIO INGEGNERI ASSOCIATI
Ing. Gennaro Sgr. (C.F.SGRGNN 54M29 F839Y)
Ing. Vincenzo Sgr. (C.F.SGRVCN 57T12 F839Y)
Via Nazionale, 55 - 80040 - SAN GIUSEPPE VESUVIANO (NA)
Tel./Fax 081/5748122

STUDIO GEOLOGICO
Dott. Ing. Francesco Esposito
Dott. Geologo Gennaro Esposito
Dott. Geologo Gianluca Esposito
Via Nazionale, 55 - 80040 - SAN GIUSEPPE VESUVIANO (NA)
Tel./Fax 081/5748122

IMPRESA ASFALTI ROMA S.p.A.
Consorzio Consorzio Stabile S.p.A.

DIRETTORE DEL LAVORO
Ing. Antonio Bencivenga

RESPONSABILE DEL PROCEDIMENTO
Ing. Gennaro Bellofiore

RILIEVO PLANO-ALTIMETRICO - AS BUILT - DELLA RETE FOGNARIA
REALIZZATA NELL'AMBITO DEL PROGETTO
- affidamento con Determinazione del Commissario n. 318 del 07/08/2014 -

elaborato:
P. 10/20

Planimetria zona: 2.9-21
scala 1:500

data: Gennaio 2014

IMPRESA ESECUTRICE DEI RILIEVI TECNICI:
GEOTEC Srl

DIRETTORE DELL'ESECUZIONE DEL CONTRATTO:
Ing. Valeria Bencivenga
Arch. Pasquale Ciro Ciro

SETTORE: Rilievi topografici
responsabile: Ing. Francesco ESCOVITI


GEOTEC
Geologia Geofisica Geotecnica

